MAPA SYTUACYJNO - WYSOKOŚCIOWA
do celów projektowych

skala 1 : 1000

ARKUSZ 1 (10)

mgr inż. Michał Ugniewski
ul. Kasztanowa 10A m. 14
16 - 400 Suwałki

www.geodezja-suwalki.pl

Załącznik nr 1 do decyzji
nr ZOPT.6630.142.2011
z dnia 06.12.2011 r.

Woj.: podlaskie
Pow.: suwalski
Jedn. ewid.: Bakałarzewo
Obręb: Bakałarzewo
Obiekt: teren wsi Nowa Wieś i Bakałarzewo

Nr rob.: 20178 - 73 / 2011
K.E.R.G.: 825 - 18 / 2011
Ark. mapy : 215.331.093, 215.331.094
215.331.142

Mapa aktualna na dzień: 20.09.2011 r.

Wykonał:

Geodeta Uprawniony
Uprawnienia GUGiK nr 2015/2
mgr inż. Michał Ugniewski
16-400 Suwałki, ul. Kasztanowa 10A/14
tel. 0 600 833 822

Niniejszą mapę sporządzono na podstawie istniejących materiałów geodezyjnych stanowiących zasób Ośrodka oraz pomiaru uzupełniającego z 2011 roku.

Matryca mapy znajduje się w ewidencji Powiatowego Ośrodka Dokumentacji Geodezyjnej i Kartograficznej w Suwałkach.

Wszelkie obiekty budowlane podlegają wytyczeniu przez jednostkę wykonawstwa geodezyjnego lub osoby fizyczne posiadające zezwolenie na wykonywanie tego typu prac geodezyjnych.

Poza wykazanymi na niniejszej mapie urządzeniami podziemnymi nie wykluczа się istnienia w terenie urządzeń podziemnych o których brak było informacji w ośrodkach branżowych i nie zostały odnalezione w czasie inwentaryzacji geodezyjnej. zgodnie z art. 27 ustawy z dnia 17 maja 1989r. - Prawo geodezyjne i kartograficzne

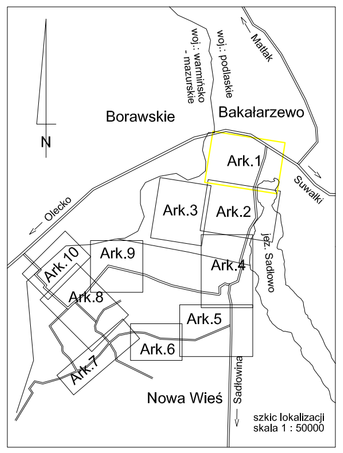

OPTIMA Spółka z o.o.
19-400 Olecko, Aleja Zwycięstwa 5
tel.(0-87) 523-00-26 fax (0-87) 520-00-27
NIP 847-000-04-96

14.12.2011 Uzgodniono trasę sieci kanalizacyjnej ark 1(10) na warunkach podanych w piśmie 1048/11 z dnia 14.12.2011 r.

Kierownik
ds. Budownictwa i Wod.
Optima Spółka z o.o.
Olecko
inż. Eugeniusz Lipiński

Sprawdzono projekty ZUD
stan na dzień 22.09.2011
GEODETA POWIATOWY
mgr inż. Ryszard Jan Kalinowski

T.P.S.A. Plan Techniczno Eksploatacyjny Sieci Telekomunikacyjnych
Rejonu Linii Kablowych Zarządu Linii Kablowych Okręgu Telekomunikacyjnego
Dział Zarządzania Zasobami Fizycznymi Sieci w Olsztynie
Ul. Partyzantów 3, 10-950 Olsztyn
tel. 089 5211 fax 089 5211
Uzgodniono z reprezentantem firmy: Andrzej Olasty
Suwałki 6.12.11 Podpis uzgadniającego
Dołączy Rysunek 1:10 Dział Zarządzania Zasobami Fizycznymi Sieci

PGE Dystrybucja S.A.
Oddział Białystok
Zakład Sieci Suwałki
19-400 Suwałki, ul. Piaskowa 1
tel. 87 566 65 00, fax 85 678 65 09

Jegodniono w ZS Suwałki plan zagospodarowania terenu z uwagą:
1. Orientacyjne trasy linii energetycznych istniejących naniesiono kolorem ~~żółtym~~ przed przystąpieniem do robót ustalić dokładne położenie kabli oraz zgłosić się do ZS Suwałki w celu uzyskania informacji o ewentualnych zmianach jakie zaistniały w lokalizacji linii energetycznych na danym terenie.
2. Prace w pobliżu linii kablowych wykonywać sposobem ręcznym, zabezpieczyć kable przed uszkodzeniem mechanicznym.
3. W przypadku uszkodzenia kabli wykonawca zostanie obciążony kosztami naprawy oraz wartością niedostarczonej energii elektrycznej.
4. Skrzyżowania i zbliżenia z kablami energetycznymi wykonywać zgodnie z obowiązującymi normami i przepisami.
5. Na istniejące linie kablowe SN-20kV i nN-0,4kV w miejscu skrzyżowania z projektowaną siecią założyć przepusty dwudzielne ochronne, ~~Arot A PS 110~~
6. Prace na sieci istniejącej wykonywać po całkowitym wyłączeniu spod napięcia po wcześniejszym uzgodnieniu i nadzorem ZS Suwałki.
7. Miejsca założenia przepustów zgłosić do odbioru technicznego przed zasypaniem.

Suwałki dn. 6.12.2011

Uzg. nr 296/12/PSU. Uzgodnione rysunki 1-10.

STAROSTWO POWIATOWE w SUWAŁKACH
Załącznik do opinii nr GKN.6630.230.2011
z dnia 22.12.2011 KERG 825-9/2011
Z up. STAROSTY
mgr inż. Ryszard Jan Kalinowski
Naczelnik Wydziału Geodezji, Katastru i Gospodarki Nieruchomościami

LEGENDA:

- Projektowana sieć grawitacyjnej kanalizacji sanitarnej
- Projektowana sieć grawitacyjnej termoizolowanej kanalizacji sanitarnej
- Projektowana sieć tłocznej kanalizacji sanitarnej
- PS X — Projektowana sieciowa przepompownia ścieków (najazdowa)
- PS X — Projektowana sieciowa przepompownia ścieków (3mx3m)
- PD X — Projektowana domowa przepompownia ścieków
- S X.X — Projektowana studzienka kanalizacyjna PP 630mm
- S X.X — Projektowana studzienka kanalizacyjna PP 1000mm
- KR X — Projektowana komora rewizyjna
- KZ X — Projektowana komora zasuw
- ZK — Projektowana zasuwa do kanalizacji
- Projektowana rura osłonowa
- Numery ewidencyjne działek objęte opracowaniem
- Rura osłona na kable energetyczne i telekomunikacyjne

San-System
www.san-system.com.pl
e-mail: biuro@san-system.com.pl

Wykonawca:
SAN- SYSTEM
ul. Składowa 3A/23
19-400 Olecko

OBIEKT: Budowa sieci kanalizacji sanitarnej Bakałarzewo-Nowa Wieś - gmina Bakałarzewo			Skala 1:1000
INWESTOR: Gmina Bakałarzewo, ul. Rynek 3, 16-423 Bakałarzewo			
TEMAT: Projekt zagospodarowania terenu			Nr rys. 1
	Imię i Nazwisko	Nr uprawnień	Data	Podpis
Projektował	mgr inż. Karol Brodowski	5/02/OL, WAM/0076/POOS/04	grudzień 2011r.	
Sprawdzający	mgr inż. Patrycjusz Krok	PDL/0153/POOS/09	grudzień 2011r.	